


LEGENDA	
	POÇO DE VISTA EXISTENTE
	REDE DE ESGOTO EXISTENTE
	ESPERAS RESIDENCIAIS EXISTENTES


1 AS BUILT REDE CLOACAL DE ESGOTO
ESC: 1/1000

Dispositivos de Inspeção e Limpeza


TIL Passagem de Rede - DN 200

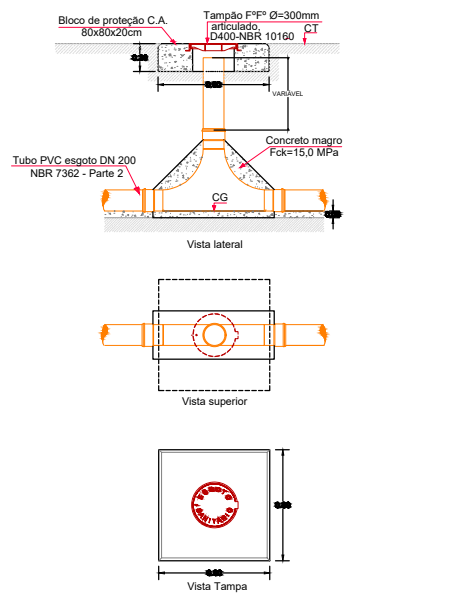

TIL Radial de Rede - DN 200

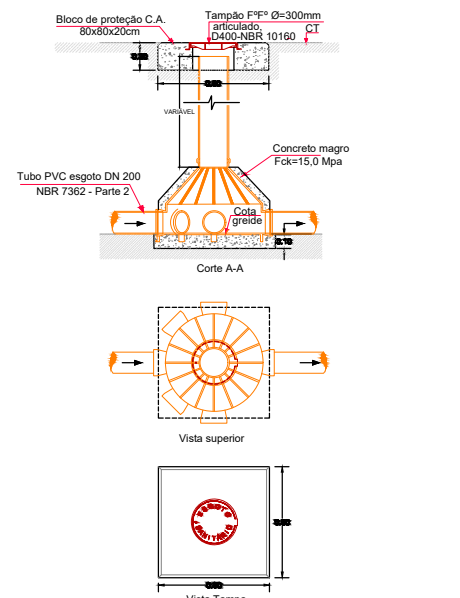

Blocos de Proteção

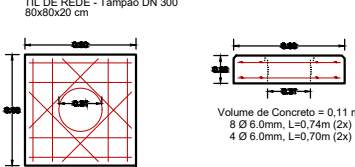

OBS:
- CONFORME RECOMENDAÇÃO DO SANEP, EM FUNÇÃO DA PAVIMENTAÇÃO DA VIA,
AS TAMPAS DOS DISPOSITIVOS DE INSPEÇÃO NÃO VISITÁVEIS - TIL'S, DEVERÃO TER SUAS
COTAS COMBATIBILIZADAS COM O PAVIMENTO E OS TAMPÕES ATUAIS, BEM COMO SEUS
BLOCOS DE PROTEÇÃO DEVERÃO SER SUBSTITUÍDOS POR TAMPÕES DE FERRO FUNDIDO
ARTICULADO DN 300 CONFORME PADRÃO SANEP.
- OS BLOCOS DE PROTEÇÃO DOS TIL'S SERÃO EXECUTADOS EM CONCRETO ARMADO COM
FOK = 50 MPa.
- SERÁ EXECUTADA SOMENTE A EXTENSÃO DA TUBULAÇÃO DO TIL ATÉ A COTA DO PAVIMENTO
JUNTAMENTE DO BLOCO DE PROTEÇÃO E TAMPÕES DE FERRO FUNDIDO

1 DETALHES TIL'S, BLOCOS DE PROTEÇÃO E TAMPÕES
SEM ESCALA

vamos
compartilhar
a cidade

PREFEITURA

PROJETO DE PAVIMENTAÇÃO
EM BLOCOS INTERTRAVADOS
RUA SÃO BORJA

DIREITOS AUTORAIS RESERVADOS. PROIBIDA A REPRODUÇÃO TOTAL OU PARCIAL DESTES DESENHOS SEM O EXPRESSO CONSENTIMENTO DO PROPRIETÁRIO

TÍTULO DO DESENHO

PROJETO DE ESGOTO CLOACAL

AS BUILT DE PROJETO DE ESGOTO
CLOACAL E DETALHES

PRANCHA
03/03

ESCALA: INDICADA

MUNICÍPIO

PELOTAS

ESTADO

RIO GRANDE DO SUL

LOGRADOURO

RUA SÃO BORJA

CÓDIGO DO DESENHO

NÚMERO DA REVISÃO

01

DATA

20/03/2020

EQUIPE TÉCNICA

ALEXANDRE S. VERGARA
ARQUITETO E URBANISTA | CAU A38209-0

PATRICIA WALTZER DA SILVA
ENGENHEIRA CIVIL | CREA/RS 139996

Rua Mena Barreto, 752 - Pelotas/RS
Fone: (53) 33101350 - (53) 33101353
Email: seplag@pelotas.rs.gov.br

SECRETARIA DE
PLANEJAMENTO E GESTÃO
Pelotas
prefeitura de
vamos compartilhar a cidade